
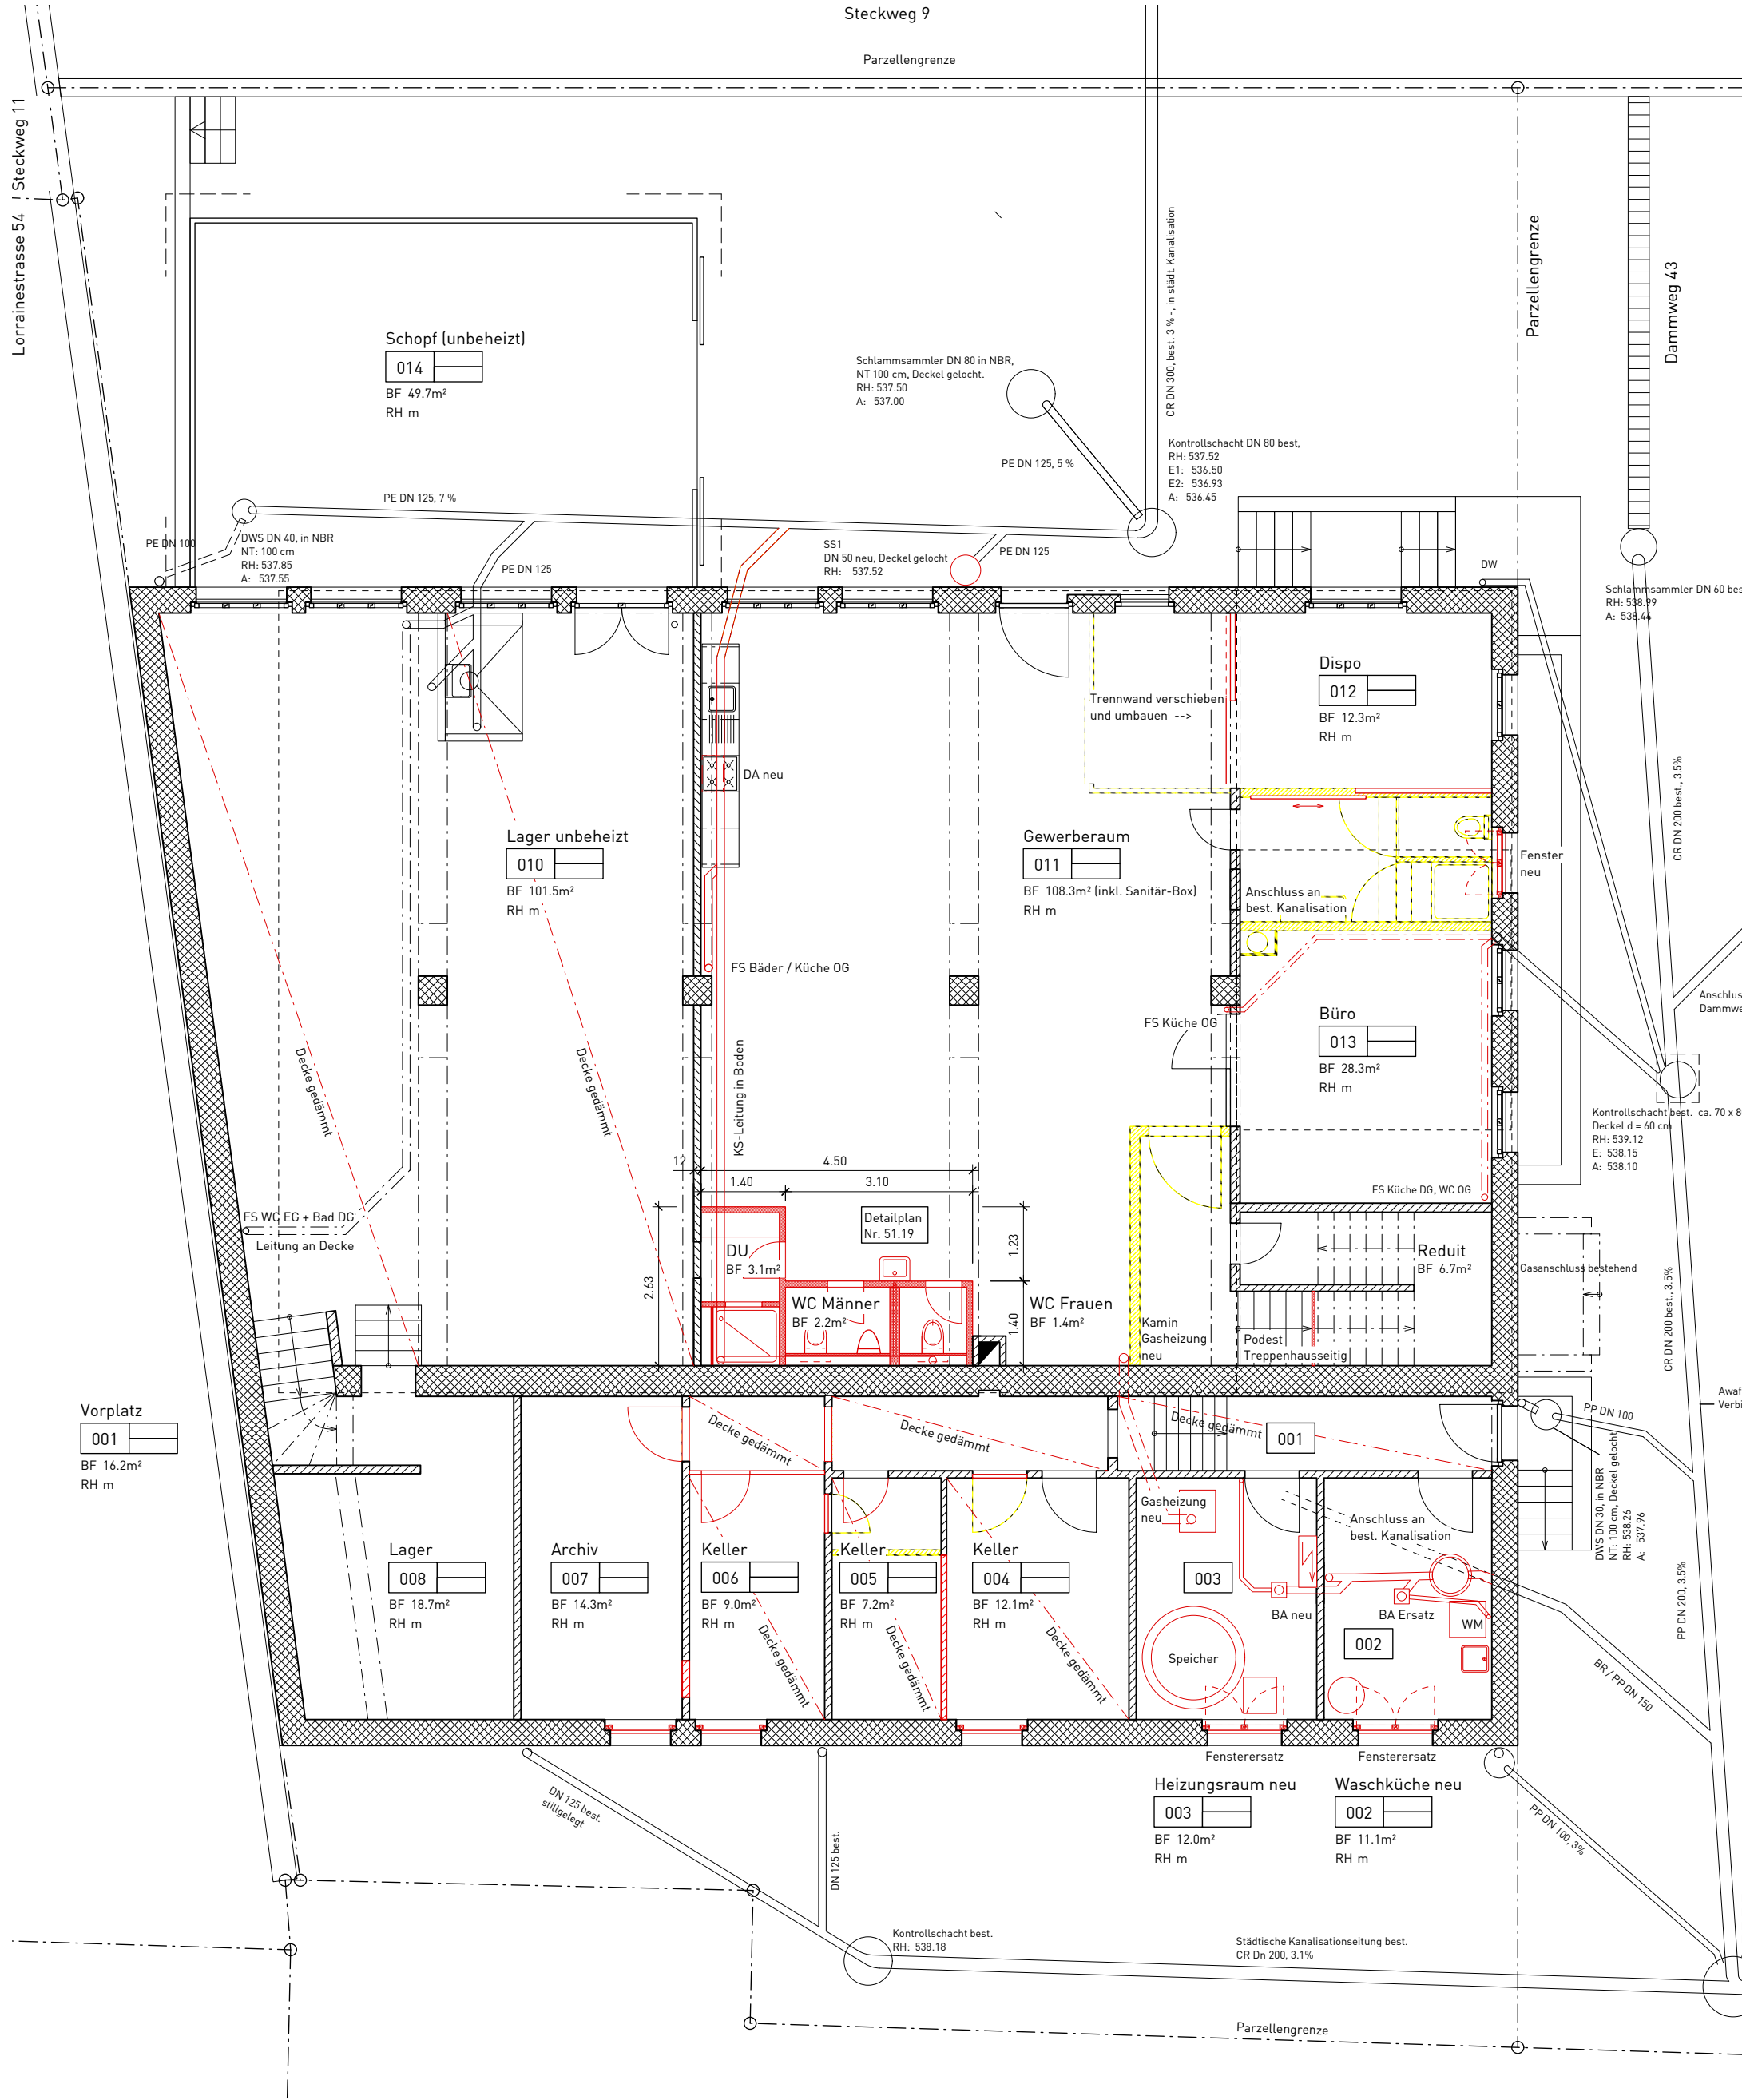
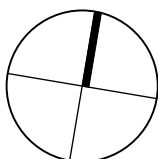


Legende	
	Bestand
	Abbruch
	Neu


Projekt		Umbau Wohn- und Gewerbehaus Dammweg 41 3013 Bern		Untergeschoß Revisionsplan		Datum 18.05.2020	
Bauträgerschaft		WBG Q-Hof Quartierhof 8 3013 Bern		Planung		Gez.	
				Viktor Hirsig Optingenstrasse 54 - 3013 Bern Tel. 079 418 41 33 v.hirsig@lorraine.ch		Reuss Architektur GmbH Länggassstrasse 54 - 3012 Bern Tel. 079 785 67 19 pr@peterreuss.ch	
				D41_6_00_Revisionspläne_20200507.vwx		LL	
				Änderungen		Massstab Format 1:100 A3	
						Plannummer 6.01a	

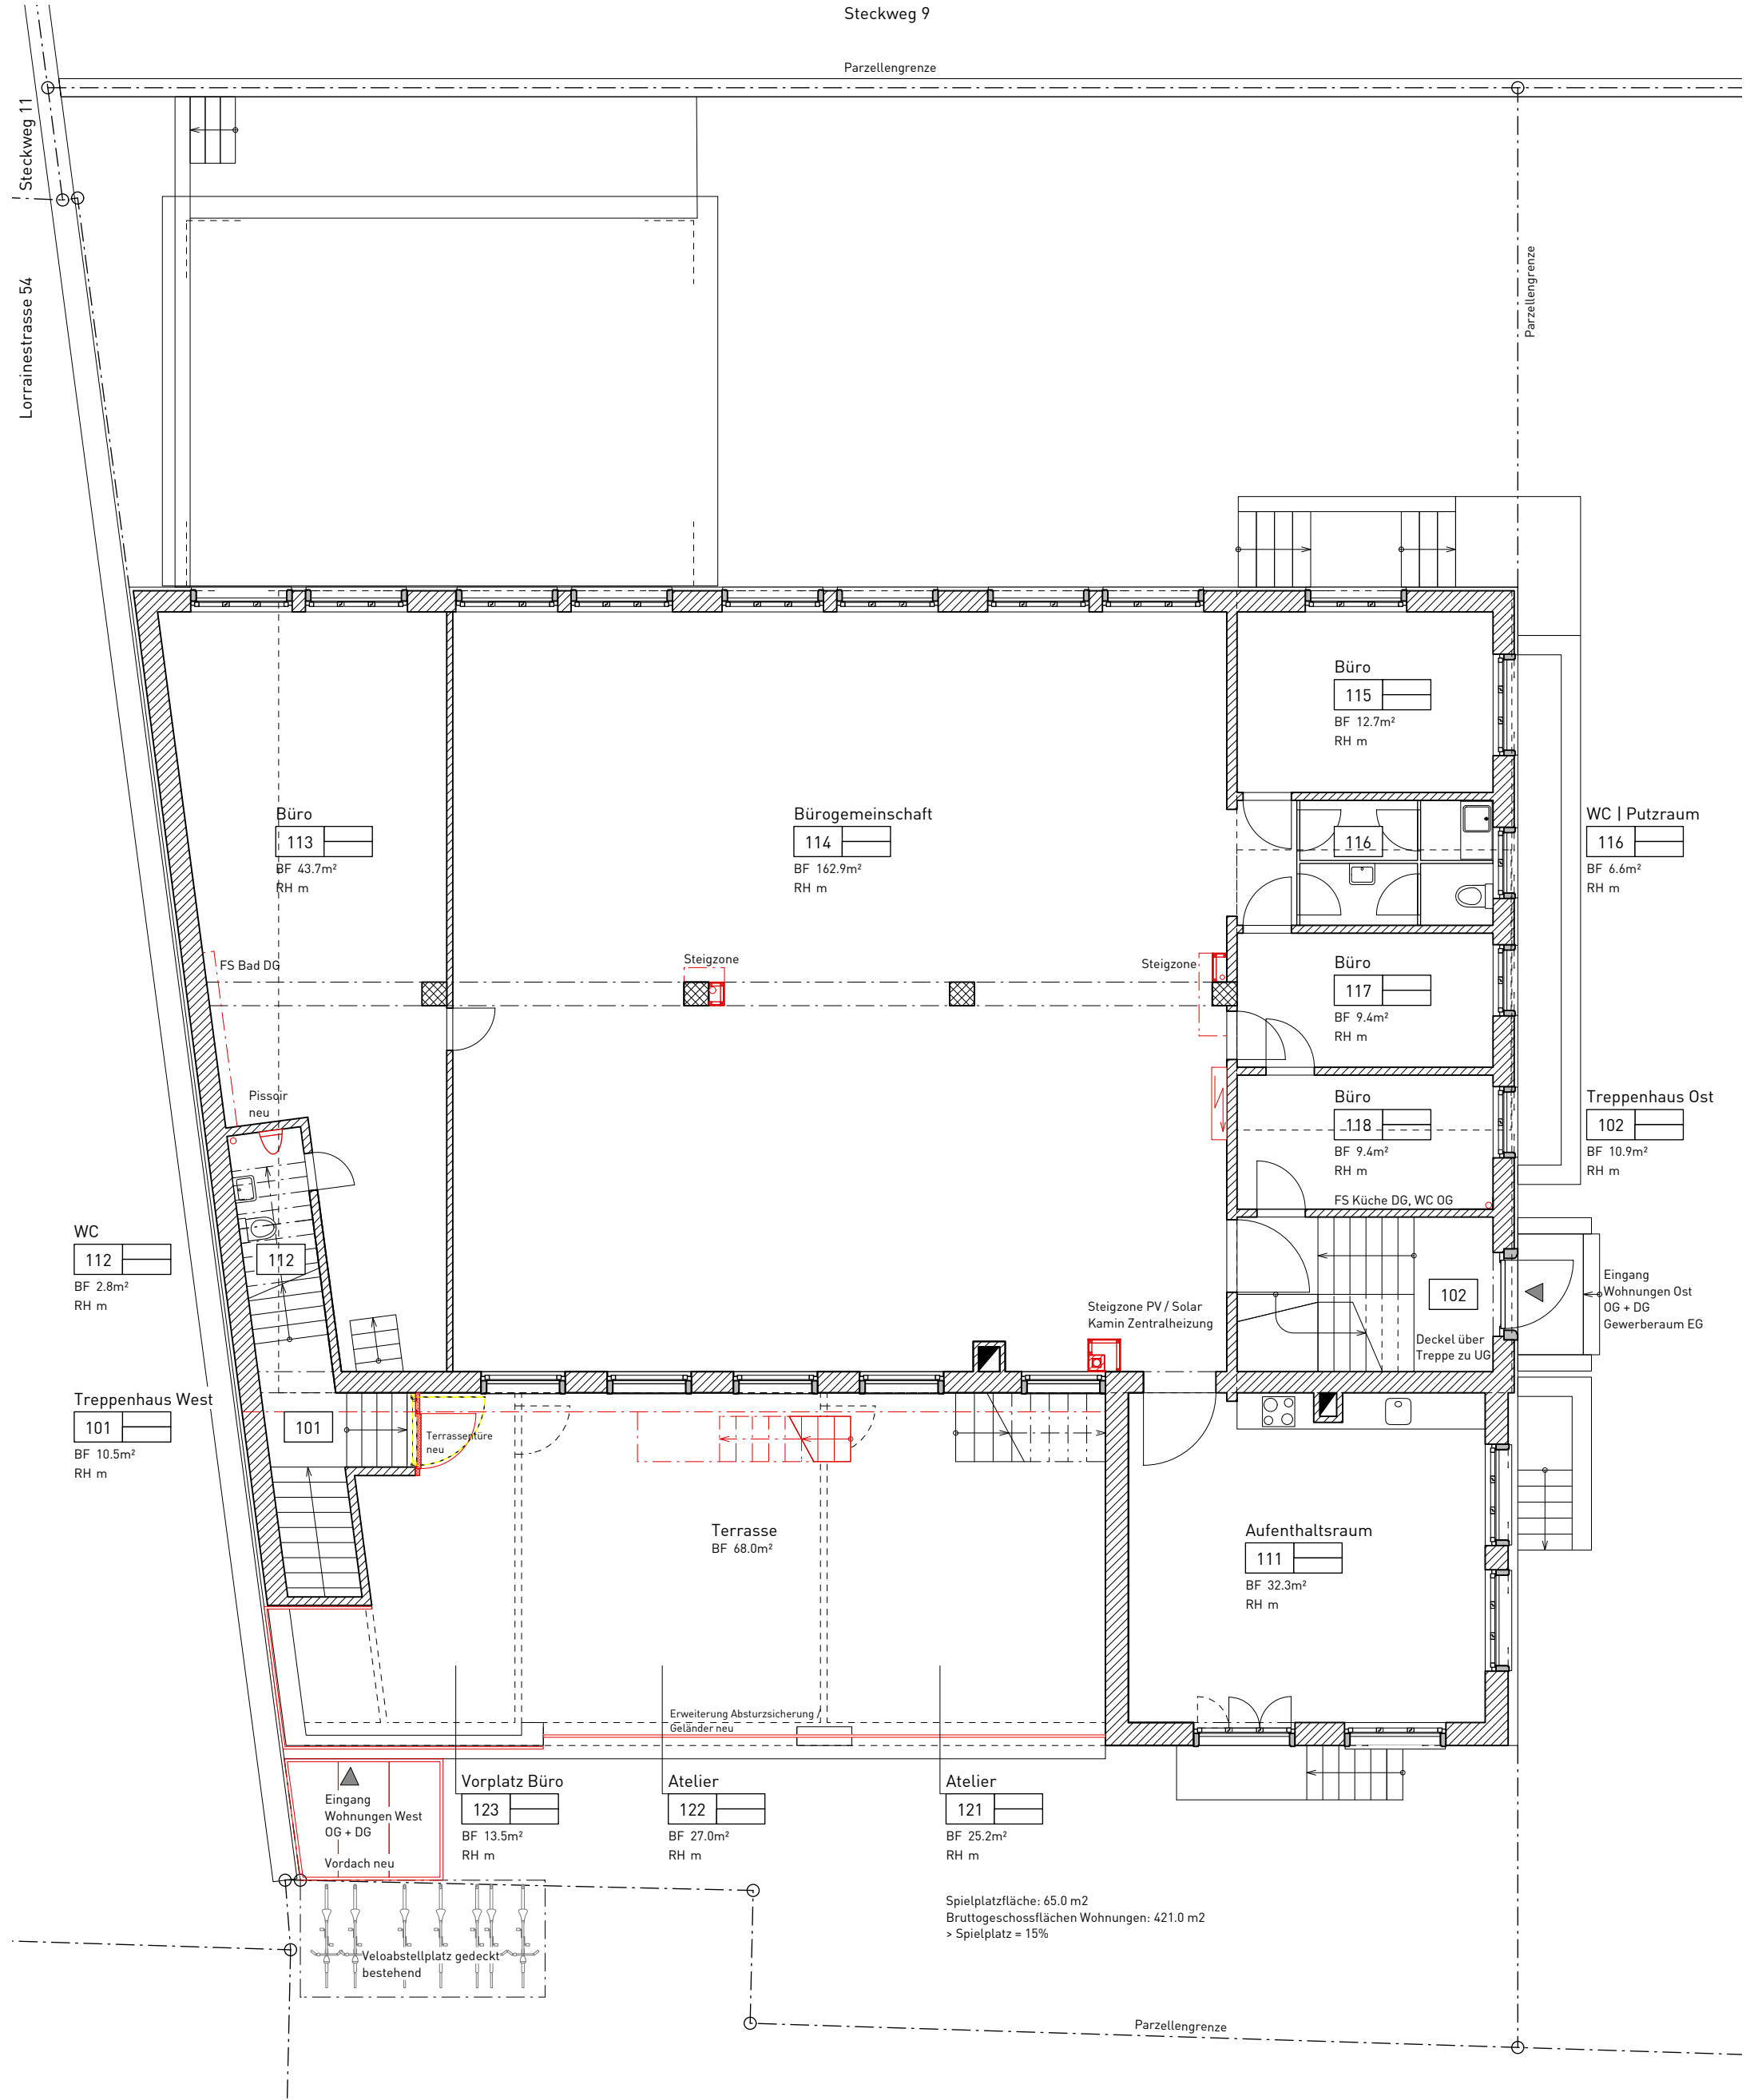



Legende	
	Bestand
	Abbruch
	Neu

Projekt	Umbau Wohn- und Gewerbehaus Dammweg 41 3013 Bern		Erdgeschoss Revisionsplan		Massstab Format		1:100 A3	
			D41_6_00_Revisionspläne_20200507.vwx		Plannummer		6.02a	
Bauträgerschaft	WBG Q-Hof Quartierhof 8 3013 Bern		Planung	Viktor Hirsig Optingenstrasse 54 - 3013 Bern Tel. 079 418 41 33 v.hirsig@lorraine.ch	Reuss Architektur GmbH Länggassstrasse 54 - 3012 Bern Tel. 079 785 67 19 pr@peterreuss.ch		Datum	18.05.2020
							Gez.	LL

Dachgeschoss

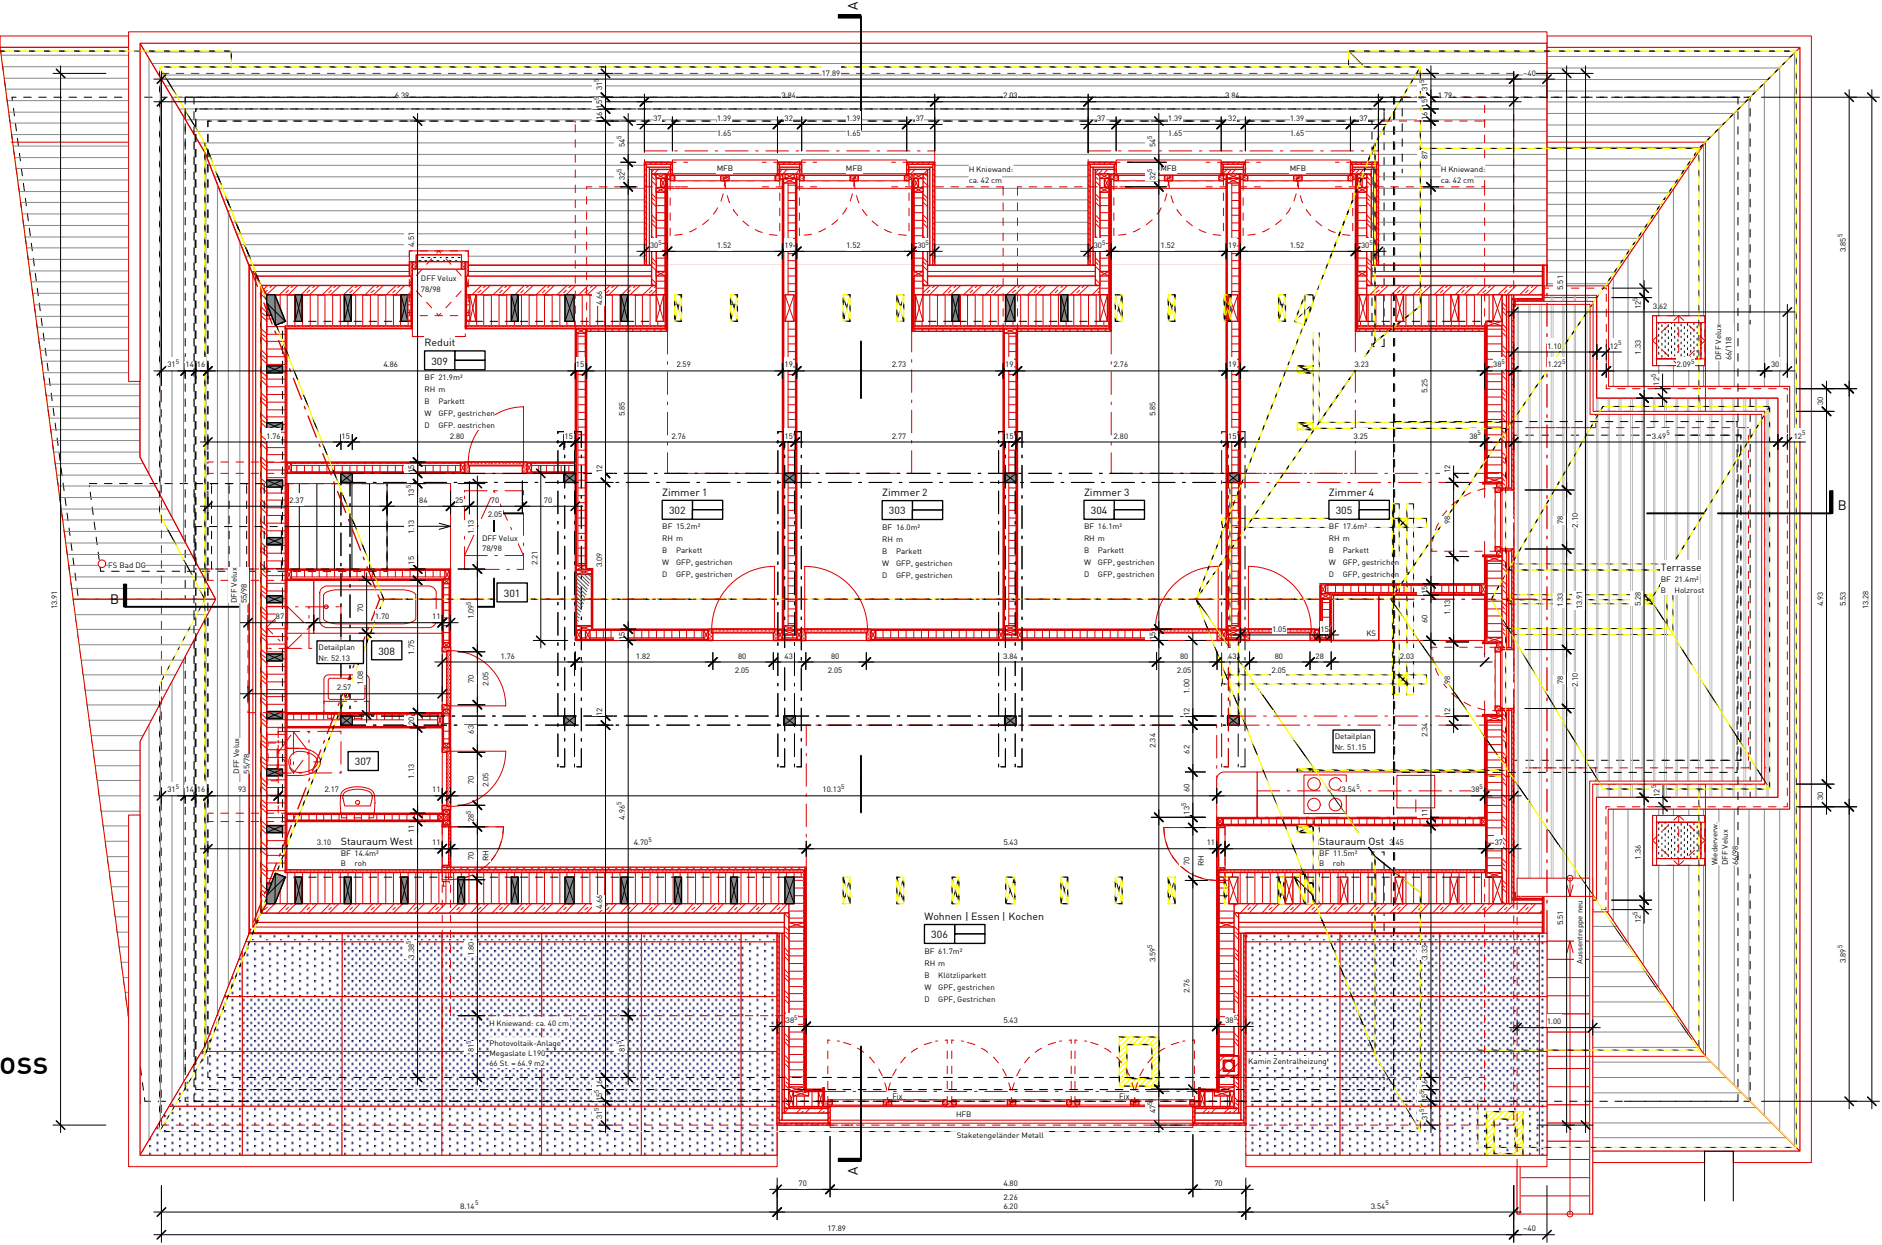

Obergeschoss

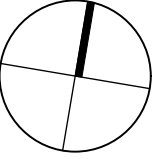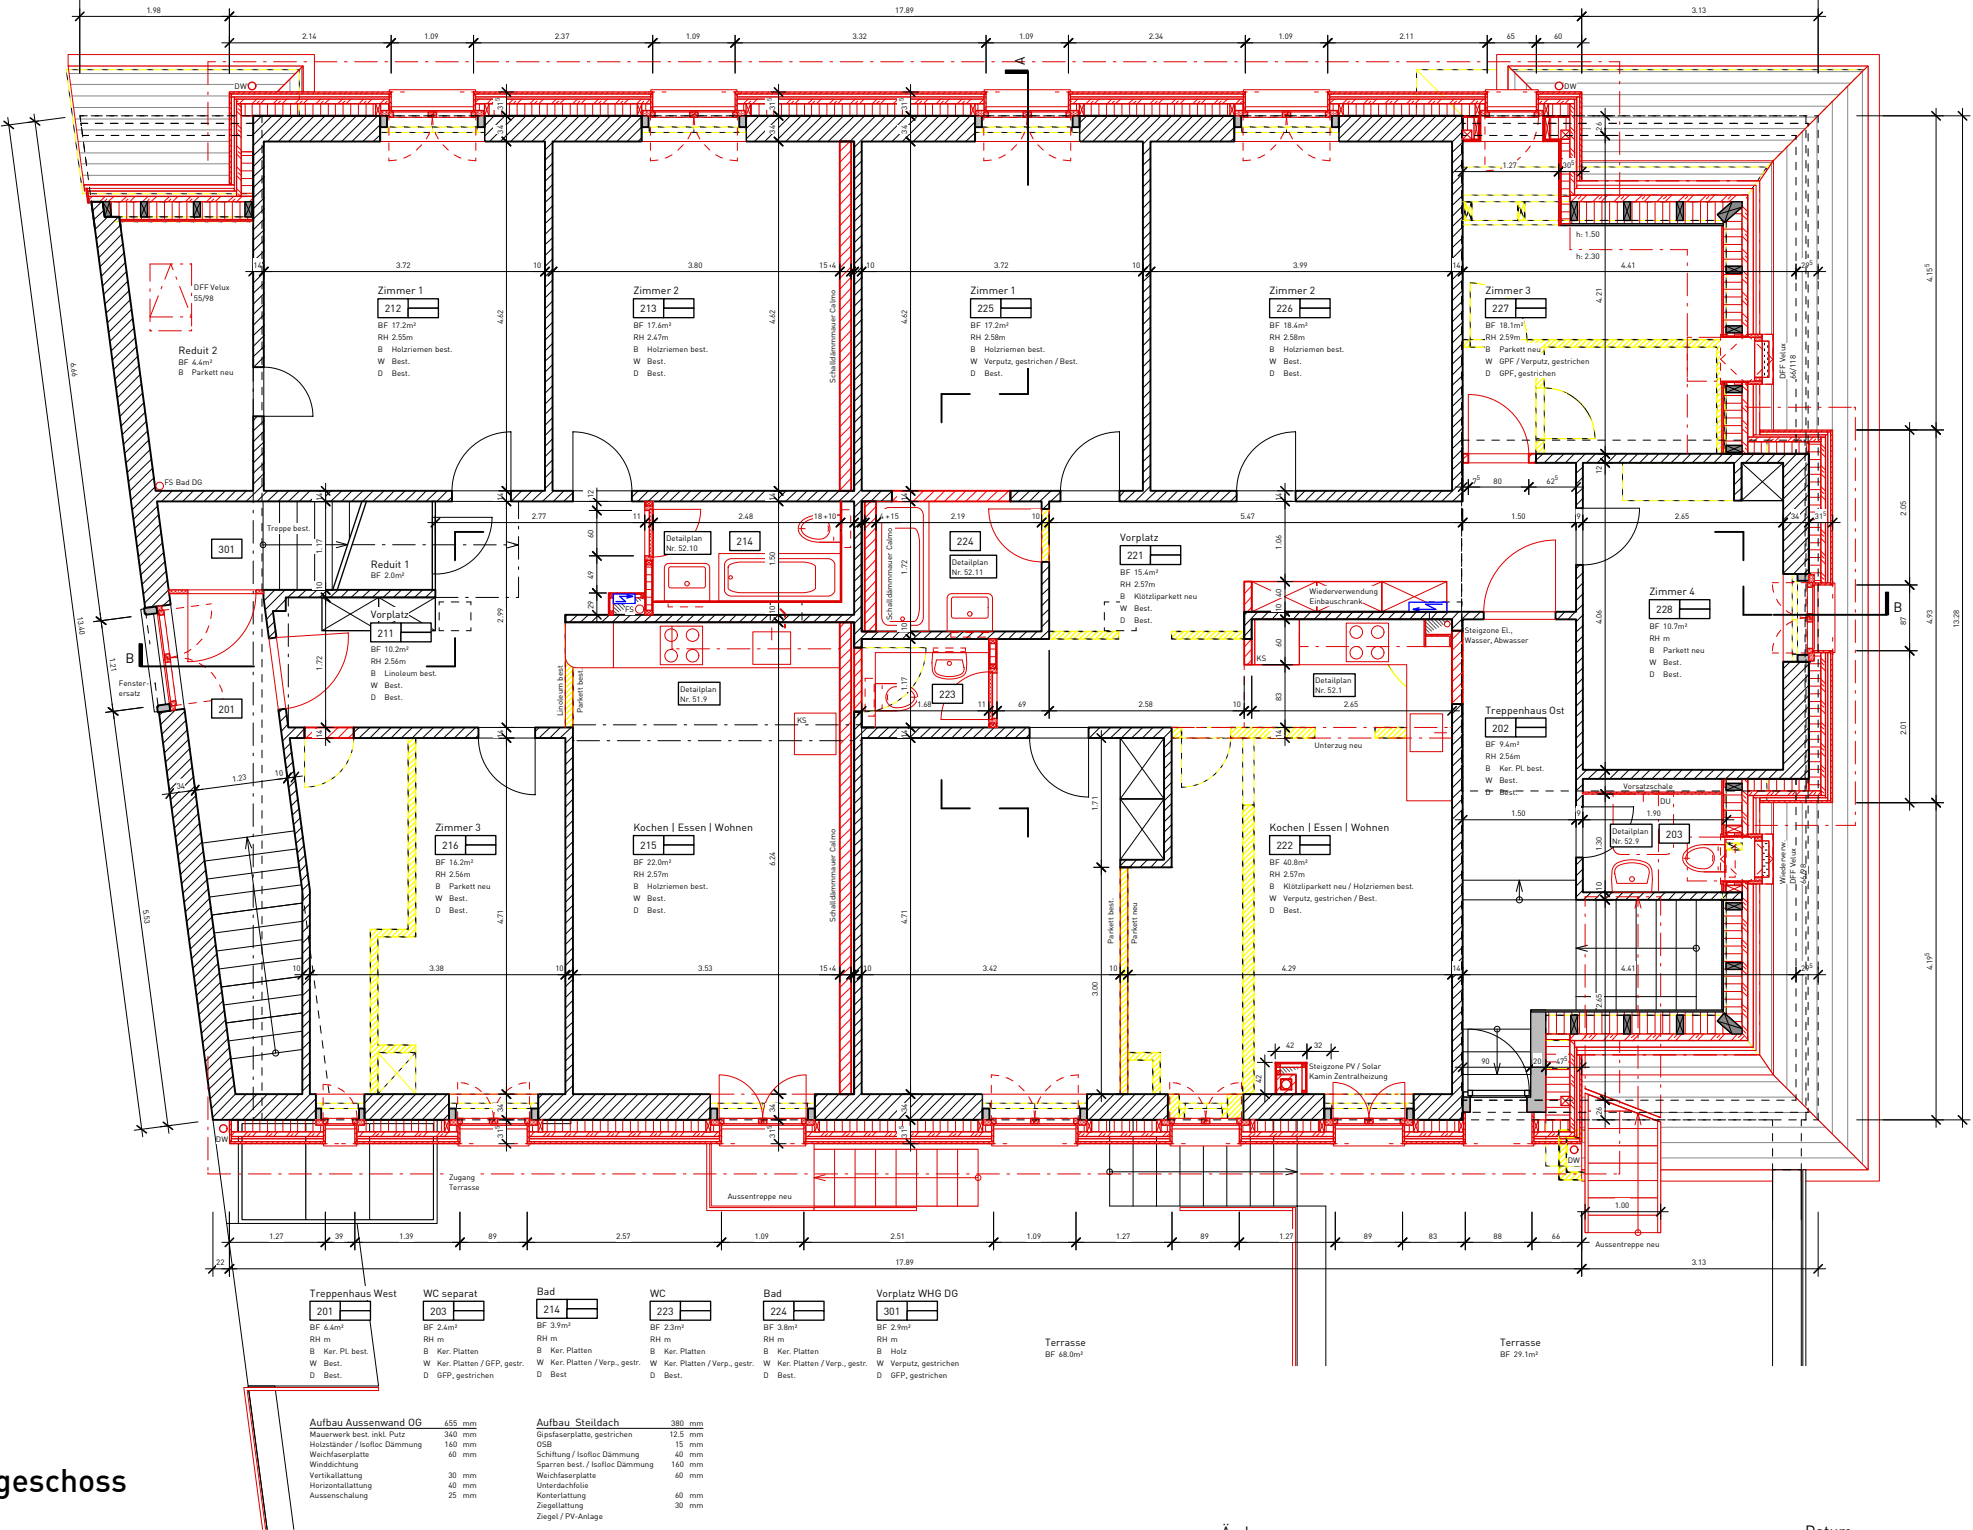

Legende	
	Bestand
	Abbruch
	Neu

Projekt	Umbau Wohn- und Gewerbehaus Dammweg 41 3013 Bern	Obergeschoss und Dachgeschoss Revisionsplan D41_6.00_Revisionspläne_20200507.vwx	Datum 18.05.2020
	BauTrägerschaft WBG Q-Hof Quartierhof 8 3013 Bern		
Planung	Viktor Hirsig Optingenstrasse 54 - 3013 Bern Tel. 079 418 41 33 v.hirsig@lorraine.ch	Reuss Architektur GmbH Länggassstrasse 54 - 3012 Bern Tel. 079 785 67 19 pr@peterreuss.ch	Gez. LL


Änderungen Datum Gez.

Masstab
Format 1:100 | A3
Plannummer 6.03a



Längsschnitt

Legende Bestand Abbruch Neu	Projekt Umbau Wohn- und Gewerbehause Dammweg 41 3013 Bern			Quer- und Längsschnitt Revisionsplan D41_6.00_Revisionspläne_20200507.vmx		Massstab Format 1:100 A3
	Bauherr WBQ Q-Hof Quartierhof 8 3013 Bern	Planung Viktor Hirsig Optingenstrasse 54 - 3013 Bern Tel. 079 418 41 33 v.hirsig@lorraine.ch	Ausführend Reuss Architektur GmbH Länggassstrasse 54 - 3012 Bern Tel. 079 785 67 19 pra@peterreuss.ch	Plannummer 6.11a	Datum 18.05.2020	Gez. LL

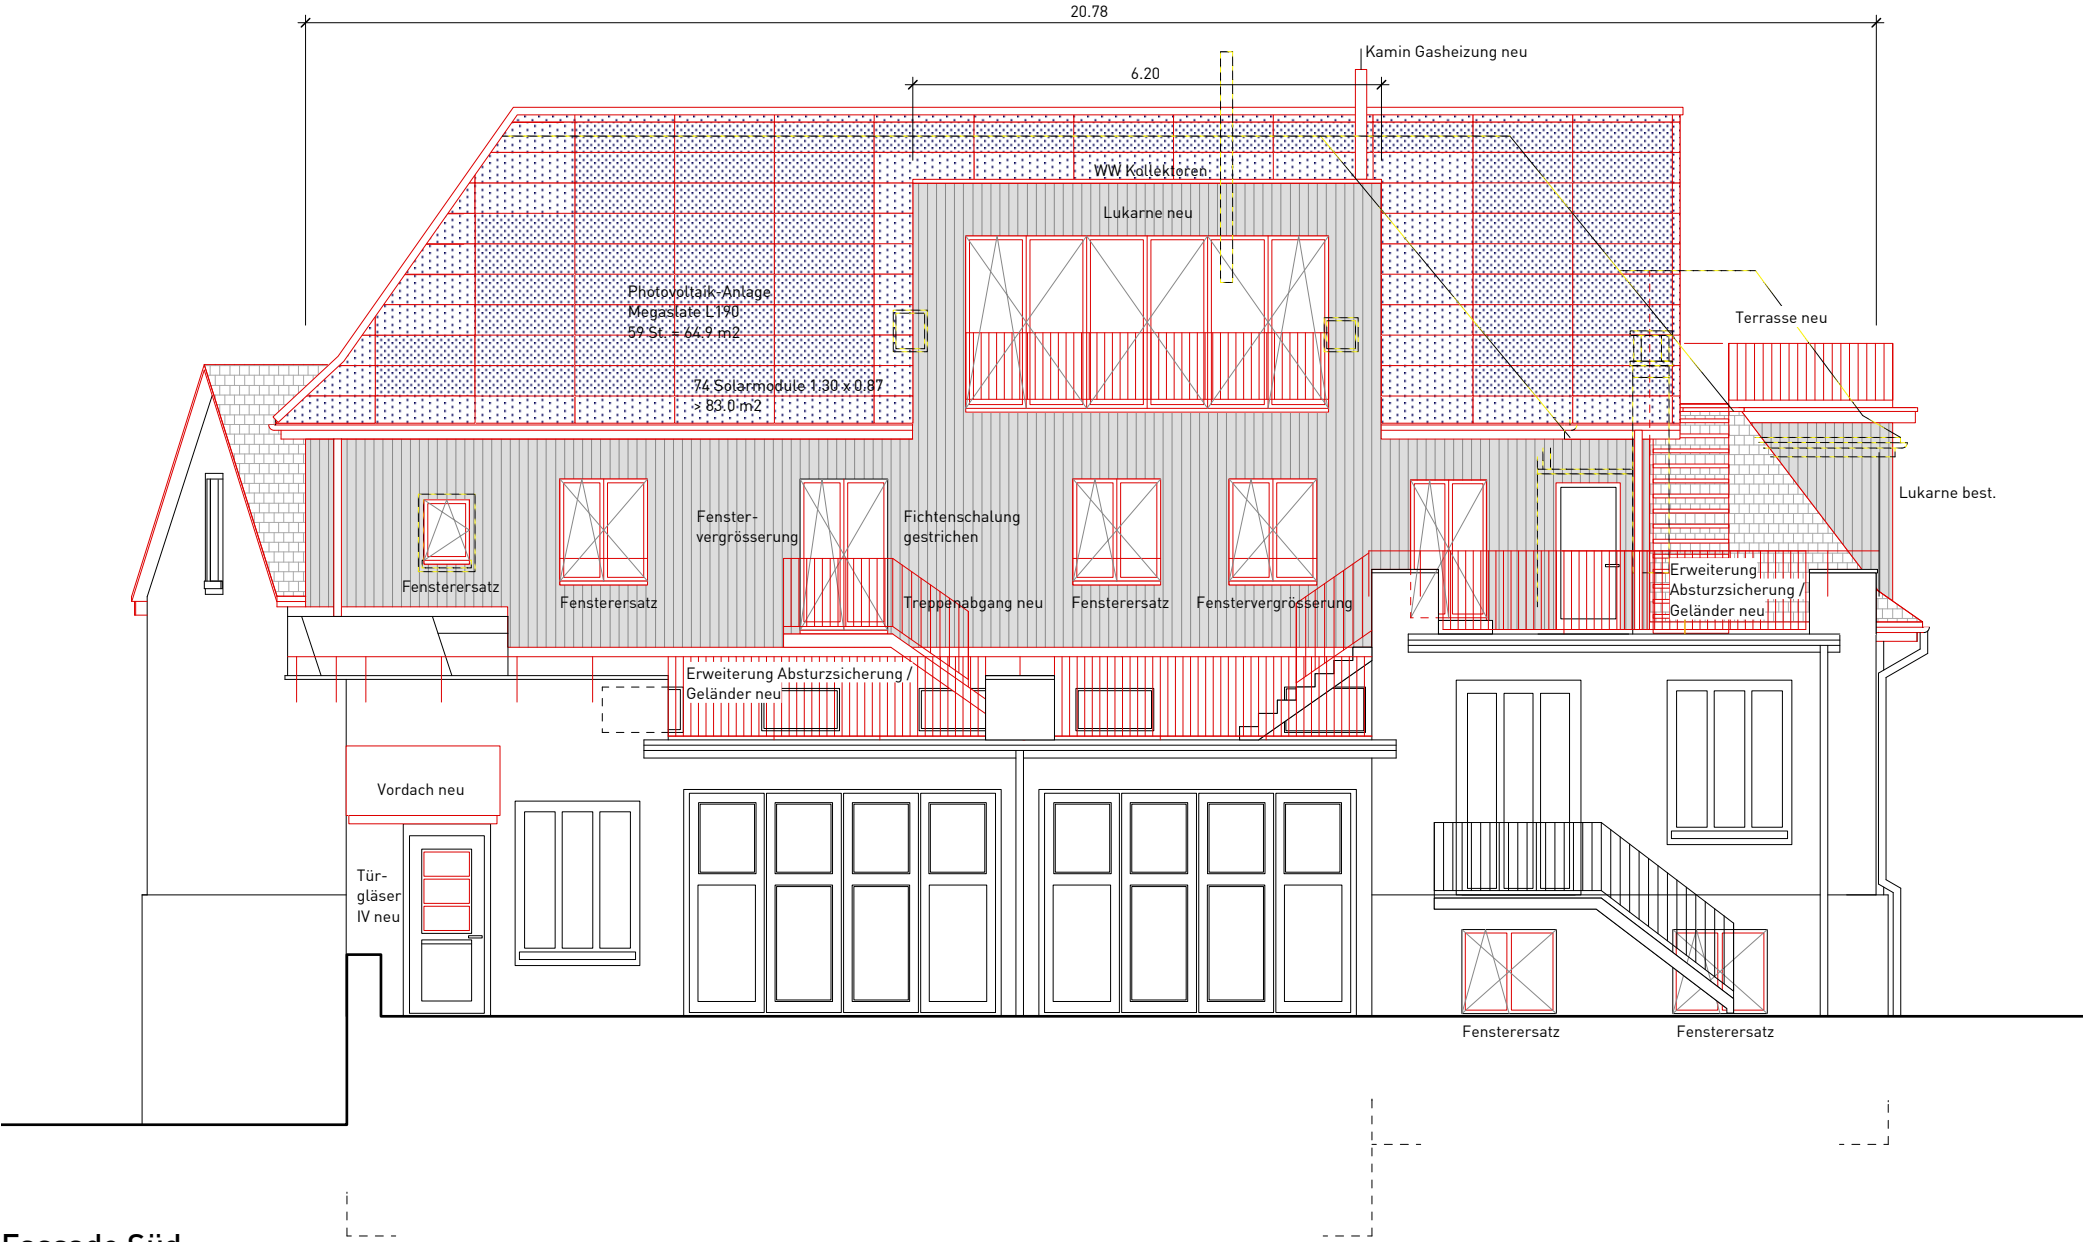

Fassade Süd




Fassade Ost

Legende	
	Bestand
	Abbruch
	Neu

Projekt	Umbau Wohn- und Gewerbehaus Dammweg 41 3013 Bern		Fassaden Süd und Ost Revisionsplan D41_6_00_Revisionspläne_20200507.vwx		Masstab Format	1:100 A3
					Plannummer	6.21a
Bauträgerschaft	WBG Q-Hof Quartierhof 8 3013 Bern	Planung	Viktor Hirsig Optingenstrasse 54 - 3013 Bern Tel. 079 418 41 33 v.hirsig@lorraine.ch	Reuss Architektur GmbH Länggassstrasse 54 - 3012 Bern Tel. 079 785 67 19 pr@peterreuss.ch	Datum	18.05.2020
					Gez.	LL



Fassade Nord

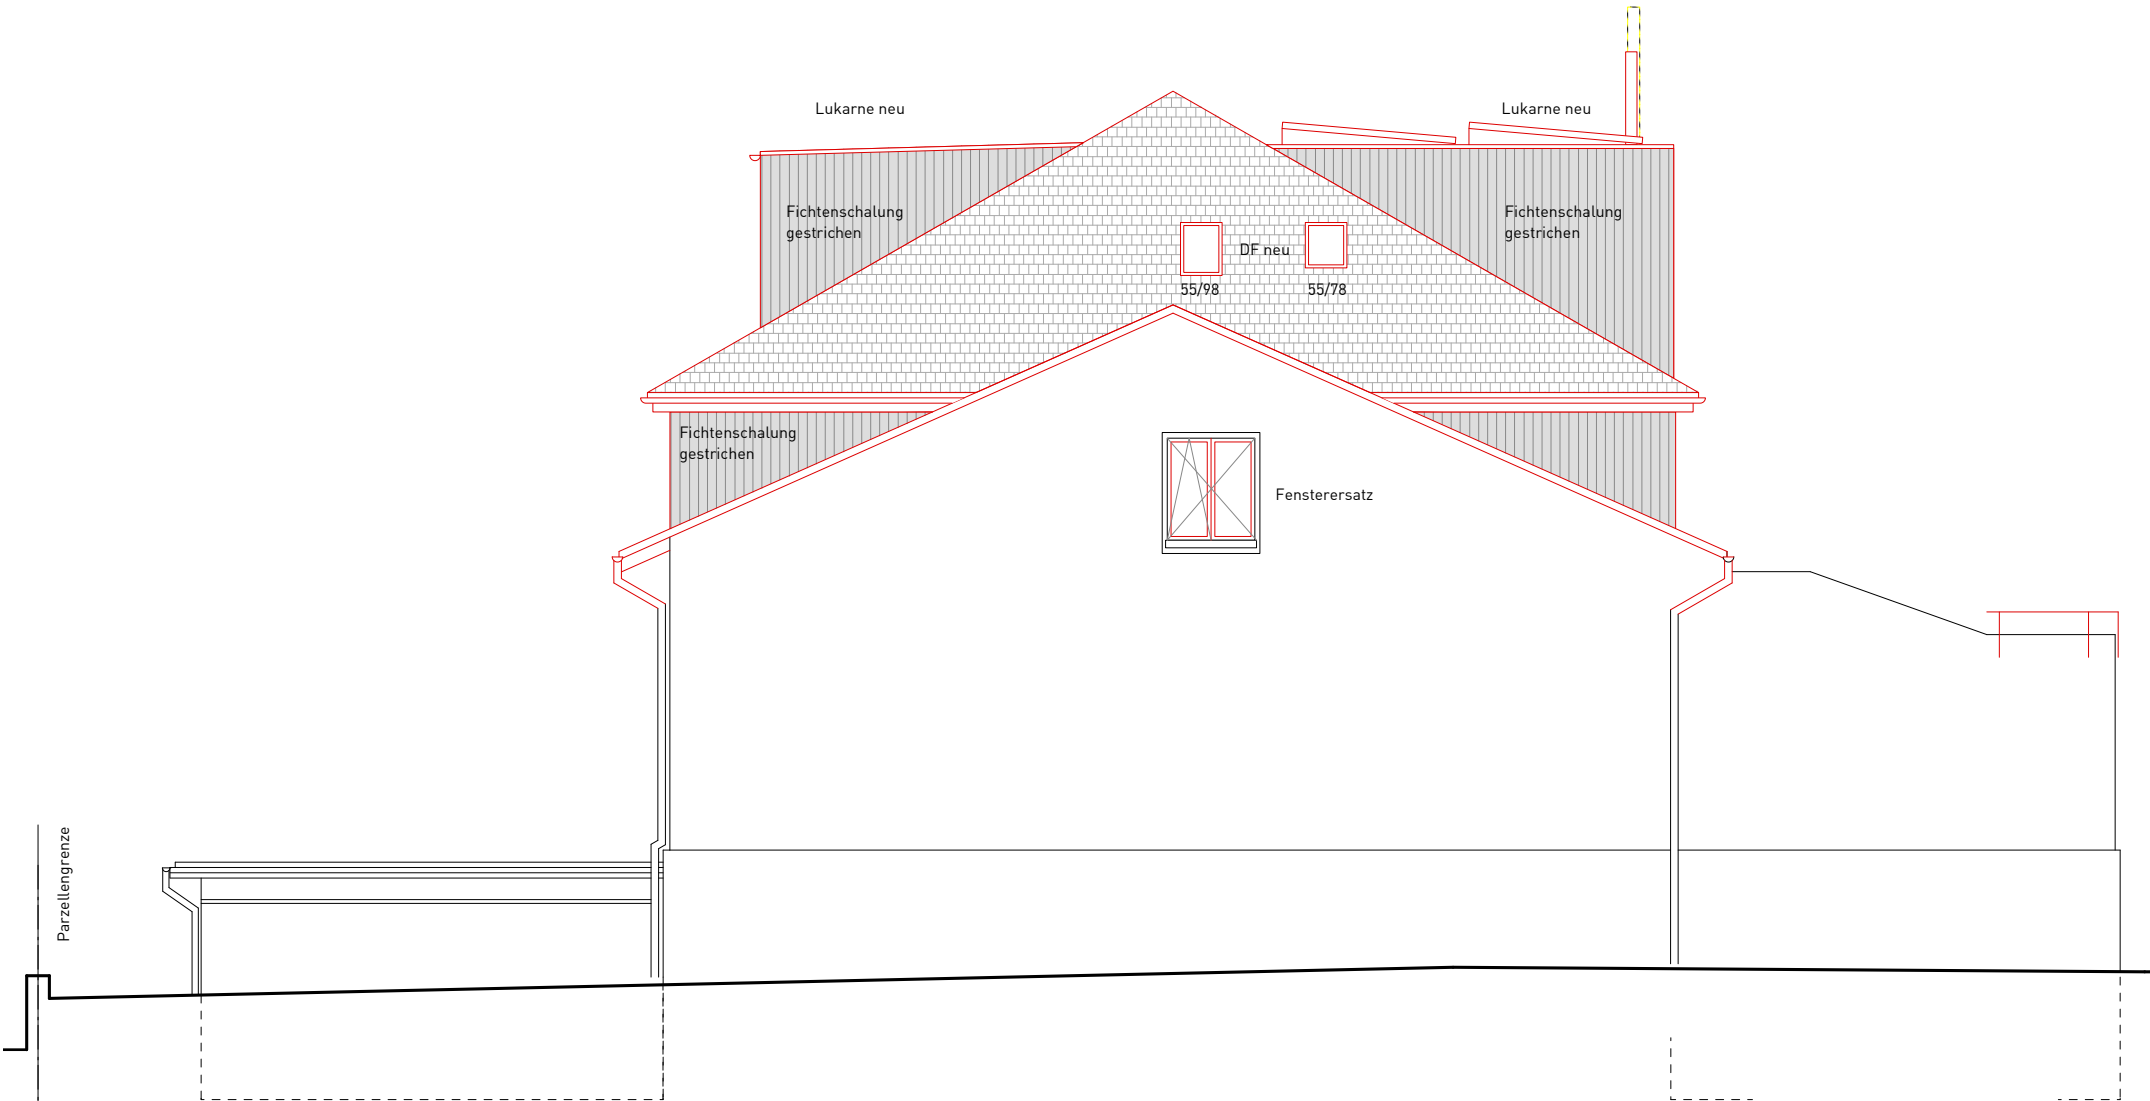

Fassade West

Legende	
	Bestand
	Abbruch
	Neu

Projekt	Umbau Wohn- und Gewerbehaus Dammweg 41 3013 Bern		Fassaden Nord und West Revisionsplan D41_6_00_Revisionspläne_20200507.vwx		Masstab Format	1:100 A3
	Bauträgerschaft WBG Q-Hof Quartierhof 8 3013 Bern		Planung Viktor Hirsig Optingenstrasse 54 - 3013 Bern Tel. 079 418 41 33 v.hirsig@lorraine.ch		Plannummer	6.22a
		Reuss Architektur GmbH Länggassstrasse 54 - 3012 Bern Tel. 079 785 67 19 pr@peterreuss.ch		Datum	18.05.2020	
				Gez.	LL	